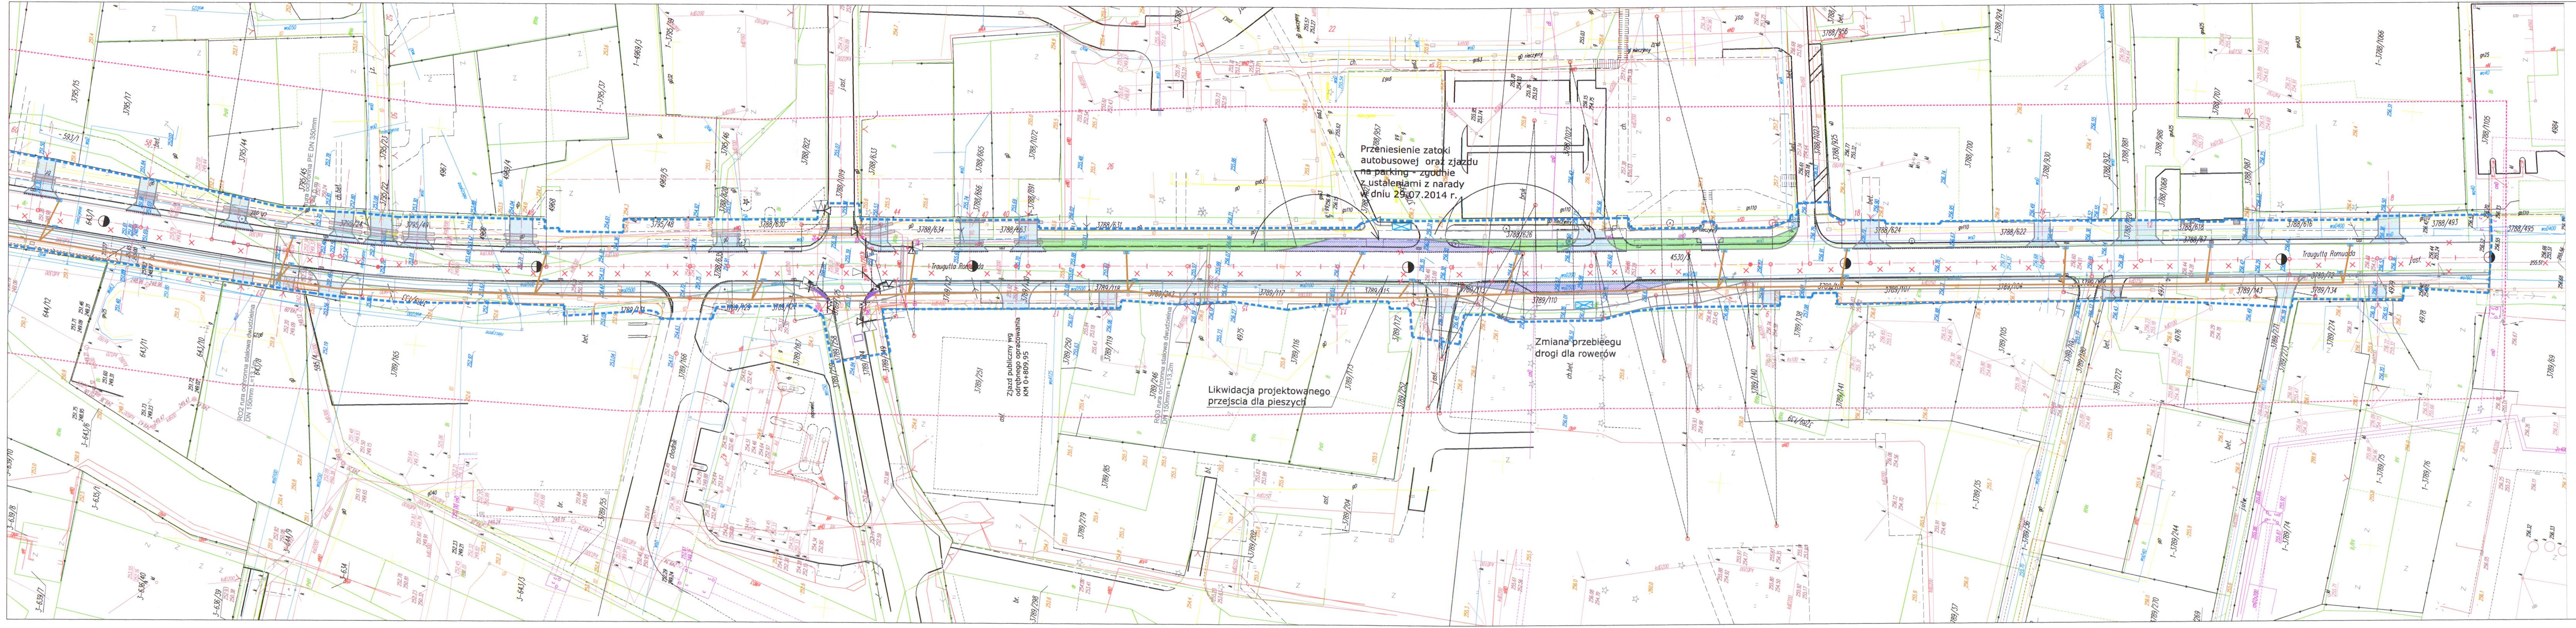
Przeniesienie zatoki autobusowej oraz zjazdu na parking - zgodnie z ustaleniami z narady w dniu 29.07.2014 r.
Zmiana przebiegu drogi dla rowerów
Likwidacja projektowanego przejscia dla pieszych
Zjazd publiczny wg odrębnego opracowania KM 0+809,95
Traugutta Romualda
RO3 rura ochronna stalowa dwudzielna DN 150mm L=13,2m

UWAGA
Projekt wykonano na, zaktualizowanej mapie do celów projektowych w wersji cyfrowej, wprowadzonej w dniu 30.10.2014 r. do zasobów geodezyjnych prowadzonych przez przez Burmistrza Czechowic-Dziedzic – pod numerem P240204_3.2014.1000.

BURMISTRZ CZECHOWIC-DZIEDZIC
na podstawie art. 28b ust. 1 ustawy z dnia 17 maja 1989 r. Prawo geodezyjne i kartograficzne (t.j.Dz.U. z 2010 r. Nr 193, poz. 1287 ze zm.) ~~uzgodniono~~ rozpatrywano usytuowanie projektowanych sieci uzbrojenia terenu na naradzie koordynacyjnej przeprowadzonej w dniu 2014-12-10 w siedzibie Urzędu Miejskiego w Czechowicach-Dziedzicach. Uzgodnione usytuowanie sieci uzbrojenia terenu podlega wytyczeniu i geodezyjnej inwentaryzacji powykonawczej przez jednostki uprawnione do wykonywania prac geodezyjnych.

GG.6630.130.2014
(znak sprawy)

Czechowice-Dziedzice, dnia 2014-12-10

Z up. BURMISTRZA
Andrzej Grabiarz
Inspektor

**Legenda:**

**Branża drogowa:**
- proj. krawędzie chodnika - obrzeże bet.
- krawędzie jezdni - krawężnik bet.
- krawężnik obniżony
- linie rozgraniczające
- granica działki
- zakres aktualizacji mapy
- proj. nawierzchnia chodnika
- proj. nawierzchnia ścieżek rowerowych
- proj. ciąg pieszo-rowerowy
- proj. nawierzchnia wjazdów
- proj. nawierzchnia jezdni
- proj. nawierzchnia z kostki brukowej
- proj. nawierzchnia zatok autobusowych
- proj. zieleń
- drzewa / krzewy do usunięcia
- proj. przebudowa ogrodzenia
- sieci do likwidacji

**Branża instalacyjna:**
- proj. wpust uliczny z przykanalikiem
- proj. kanalizacja deszczowa
- proj. wodociąg
- proj. hydrant nadziemny
- proj. rura ochronna
- proj. komora

**Branża elektryczna:**
- ist. kabel energetyczny
- przełożenie ist. kabla
- rura chronna - zabezp. ist. kabla energet.

**LP-BIURO PROJEKTOWE** Sp. z o. o.
Al. Wojciecha Korfantego 81, 40 - 160 Katowice
Tel: 0-32 259 27 41, Fax: 0-32 259 274 42

Przedmiot projektu:
PRZEBUDOWA DROGI POWIATOWEJ 4454S UL. TRAUGUTTA W CZECHOWICACH DZIEDZICACH
WRAZ Z PRZEBUDOWĄ SKRZYŻOWANIA UL. DRZYMAŁY I NARUTOWICZA NA RONDO. CZĘŚĆ I - DROGA

| | | | |
|---|---|---|---|
| Nr proj: DP - 009<br>Stadium: PB<br>Data: 10.2010 | Tytuł rysunku: PROJEKT ZAGOSPODAROWANIA TERENU arkusz 2 | Skala: 1:500<br>Branża: DROGOWA | Nr rys. 02.2 |
| Projektował: | mgr inż. Kazimierz Romiorz | Nr upr. 698/01 | Podpis: |
| Opracował: | Łukasz Nikiel | | |
| Sprawdził: | inż. Jacek Szczepkowski | 97/84 | |
| Projektował: | inż. Czesław Maciejczyk | 308/66 | |
| Sprawdził: | mgr inż. Adam Ślusarz | 697/78 | |
| Projektował: | mgr inż. Leszek Kurtz | SLK/2074/POOS/08 | |
| Sprawdził: | mgr inż. Marek Wilczok | SLK/2075/POOS/08 | |

**LEGENDA**
- 4009/103 – Numery działek
- – Granice działek
- – Proj. krawężnik drogowy
- – Proj. obniżony krawężnik najazdowy
- – Proj. oś geometryczna
- – Proj. obrzeże
- – Proj. linie konstrukcyjne
- – Proj. kanalizacja deszczowa
- × × × – Unieważniona proj. kanalizacja
- – Proj. sieć sygnalizacji świetlnej
- – Proj. wymiana wodociągu
- – Proj. nawierzchnia zjazdów
- – Proj. nawierzchnia drogi dla rowerów
- – Proj. nawierzchnia chodnika
- – Proj. nawierzchnia ciągu pieszorowerowego
- – Proj. nawierzchnia zatok autobusowych
- – Proj. zieleń
- – Proj. wymiary
- – Proj. wpusty uliczne
- – Proj. sygnalizatory
- – Proj. detektory
- – Proj. pętle indukcyjne
- – Proj. wideodetekcja ruchu rowerowego

**traffic** Inżynieria Drogowa Bronisław Szafarczyk
NIP 937-000-00-37
43-344 BIELSKO-BIAŁA
ul. Janowicka 69 tel.: 501/503-424
e.mail: traffic@pro.onet.pl

OBIEKT: PRZEBUDOWA DROGI POWIATOWEJ 4454S
UL. TRAUGUTTA w Czechowicach-Dziedzicach

TEMAT: AKTUALIZACJA DOKUMENTACJI PROJEKTOWEJ

TYTUŁ RYSUNKU:
**PROJEKT ZAGOSPODAROWANIA TERENU - usytuowanie sieci**

FAZA PROJEKTU: PZT

AUTOR:
mgr inż. Bronisław Szafarczyk
upr.proj. B-B 65/83

SPRAWDZAJĄCY:
---

INWESTOR:
Gmina Czechowice-Dziedzice
plac Jana Pawła II 1
43-502 Czechowice-Dziedzice

| SKALA: | DATA: | NR. RYS. |
|---|---|---|
| 1:500 | 11,2014 | PZT-02 |

NINIEJSZY PROJEKT CHRONIONY JEST PRAWEM AUTORSKIM.
WSZELKIE ZMIANY I REPRODUKCJA WYMAGAJĄ ZGODY AUTORÓW.